

M Ě S T O H A B A R T O V



náměstí Přátelství 112, 357 09 Habartov

Naše čj.: MUHA/1147/22/Ku

Vyřizuje: Kuchařová

Tel.: 352 681 007

mobil: 725 712 893

E-mail: kucharova@mestohabartov.cz

MH Projekt spol. s r.o.

Ing. Martin Haueisen

Bezejmenná 1424/9

350 02 **Cheb**

V Habartově dne: 21.09.2022

vyjádření – STANOVISKO

Stavba „Chodník podél silnice III/21233, Habartov – Na Rovince“

V části zájmového území výše uvedené stavby se nachází podzemní vedení veřejného osvětlení, uložené na pozemku p.č. 116/1 k.ú. Horní Částkov, v krajnici silnice III/21233. Zaměření skutečného provedení ve formátu dwg zasíláme e-mailem.

V ostatních částech zájmového území se nachází pouze vzdušné vedení veřejného osvětlení se svítidly umístěnými převážně na betonových sloupech v majetku ČEZ – vzdušné veřejné osvětlení bude před zahájením stavby chodníku demontováno z důvodu výstavby nového VO.

V zájmovém území jsou umístěny 2 ukazatele rychlosti na sloupku (ve směru od Habartova) a na stožáru VO (ve směru od Lítova). Ukazatele rychlosti je nutné zachovat na původních místech.

Jiné podzemní vedení v majetku Města Habartova se v zájmovém území nevyskytuje.

Před zahájením stavby chodníku budou realizovány projekčně připravené a stavebně povolené stavby výtlačné splaškové kanalizace, rekonstrukce vodovodu a nové veřejné osvětlení.

Ing. Petr Janura
starosta města

MĚSTO HABARTOV

nám. Přátelství 112

357 09 Habartov

IČO: 259 314 -1-


Evid. č. žádosti: 2022378444

Pořadové číslo polygonu: 1

Katastrální území: Horní Částkov (Sokolov) 685861; Lítov (Sokolov) 685879

Popis polygonu: 2022-31 - Zájmové území

Polygon 1 - Detail - list atlasu 3/5

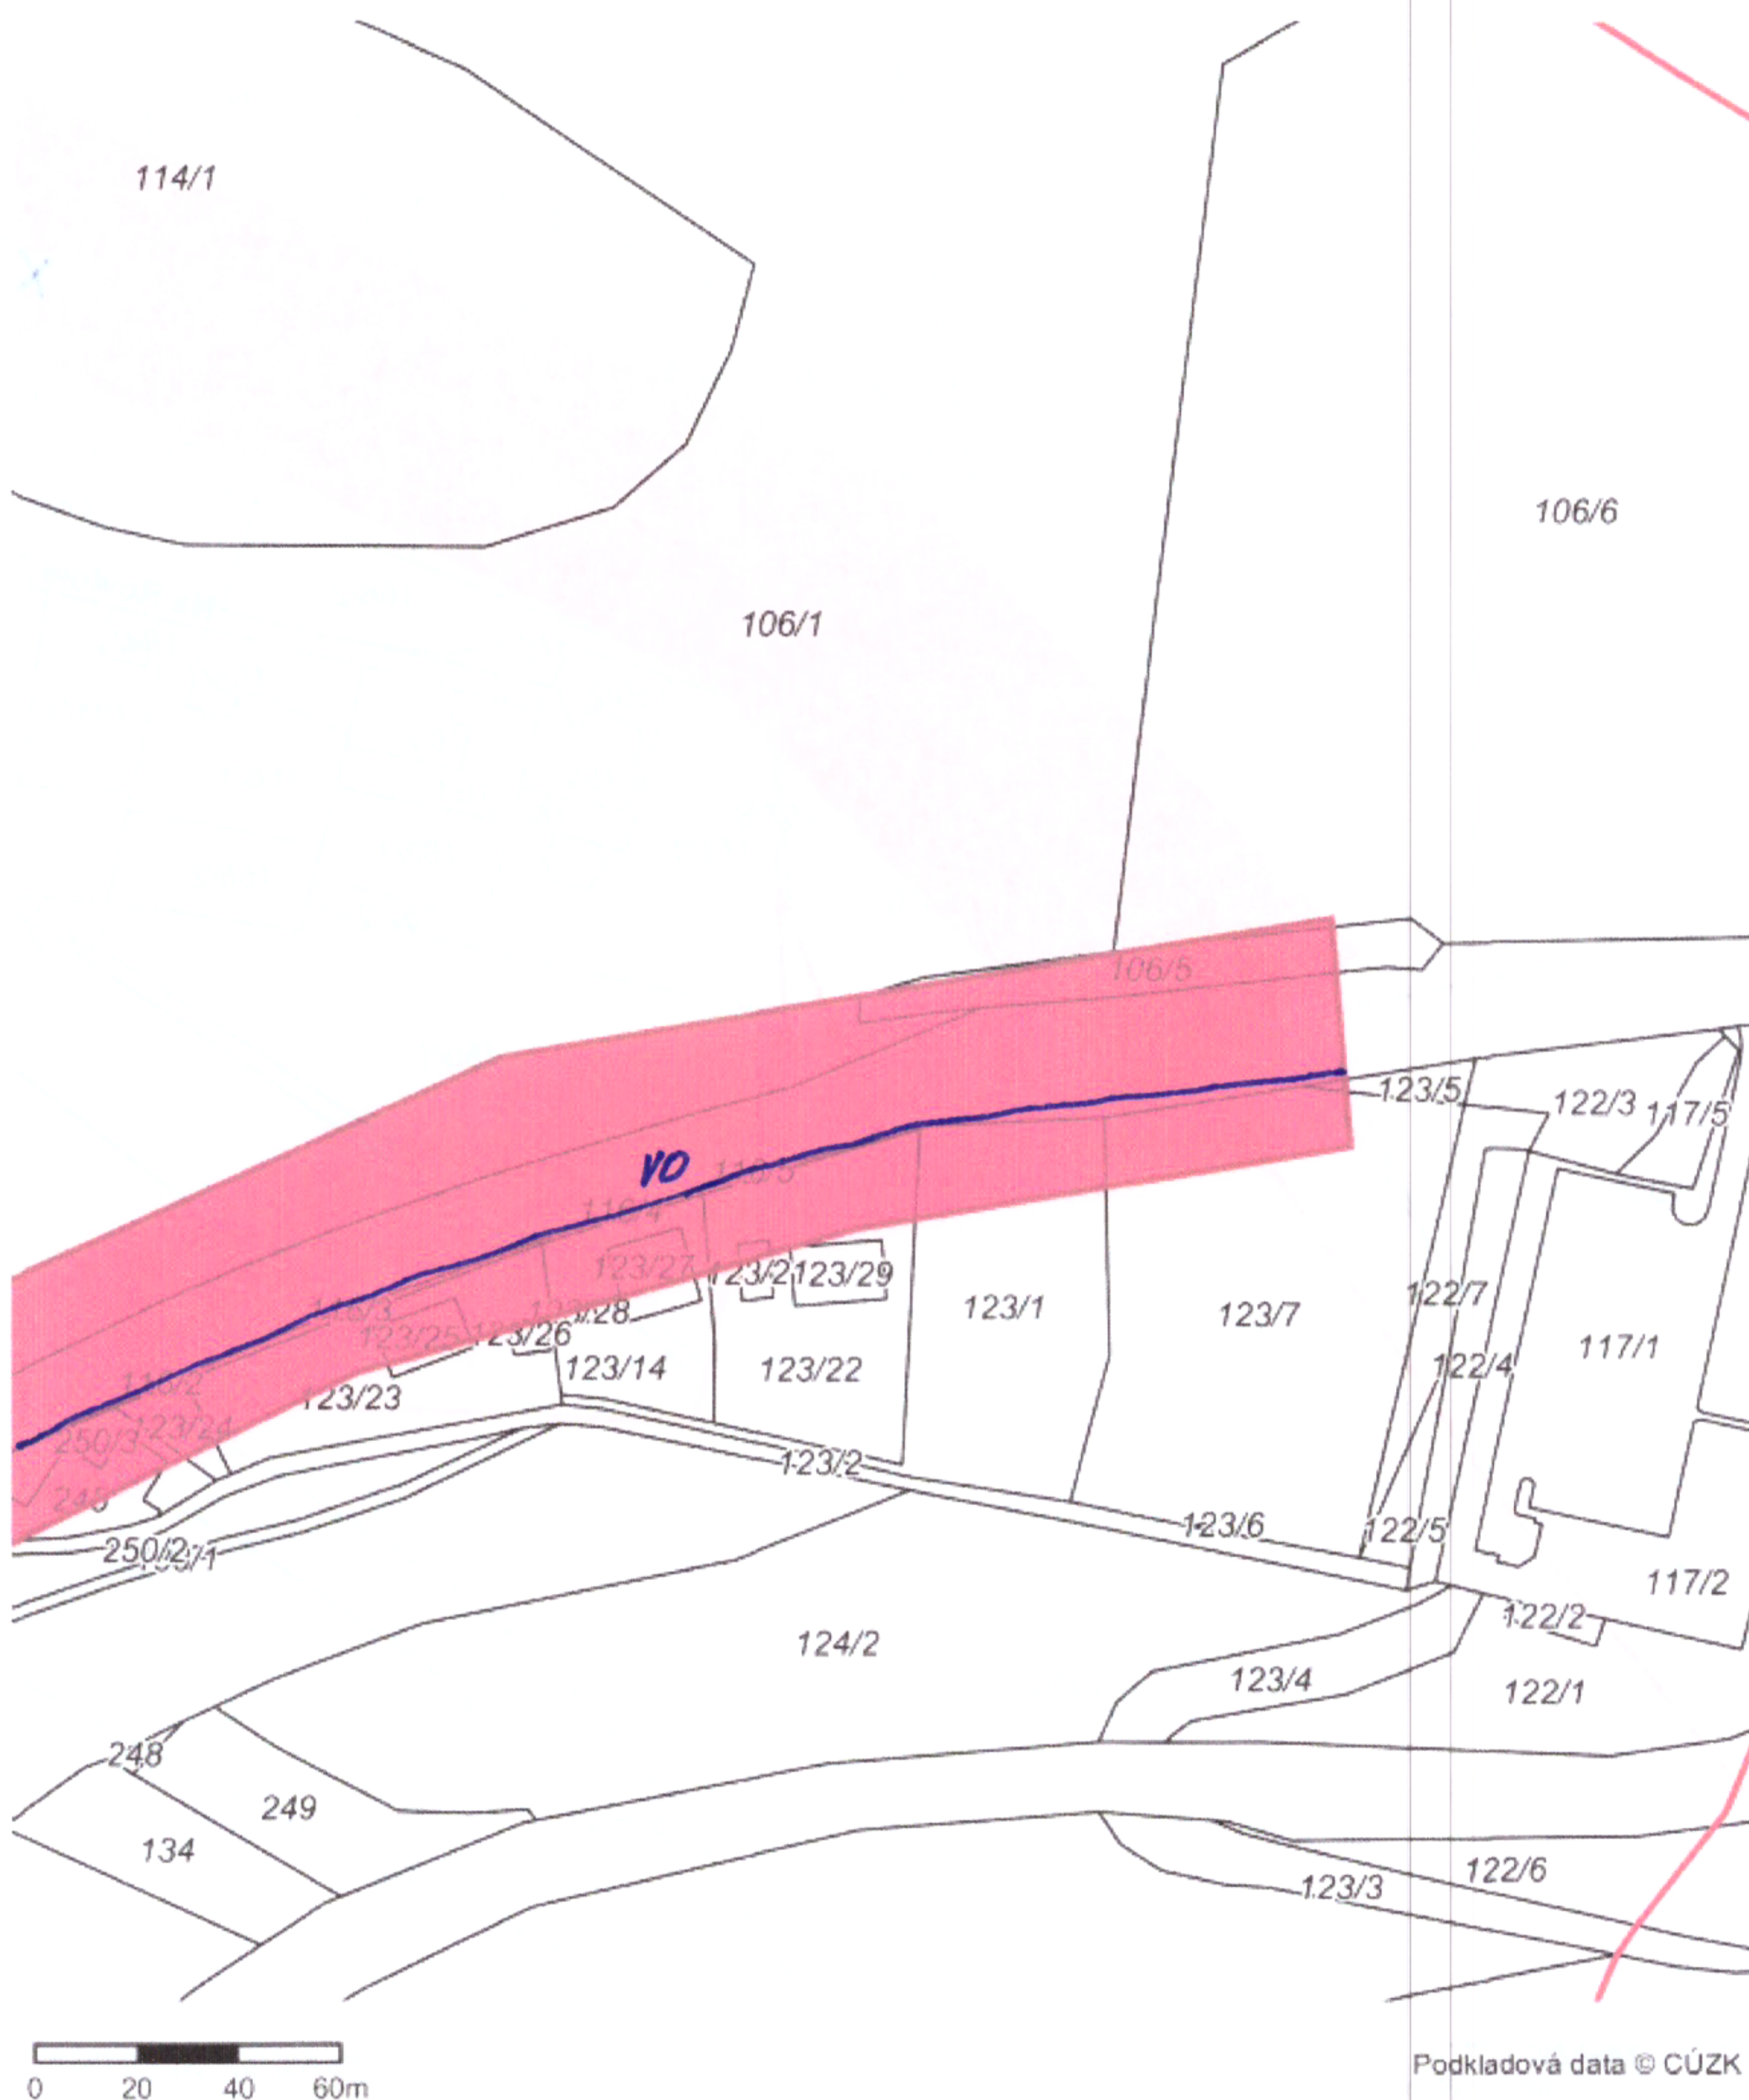


Evid. č. žádosti: 2022378444

Pořadové číslo polygonu: 1

Katastrální území: Horní Částkov (Sokolov) 685861; Lítov (Sokolov) 685879

Popis polygonu: 2022-31 - Zájmové území

Polygon 1 - Detail - list atlasu 4/5

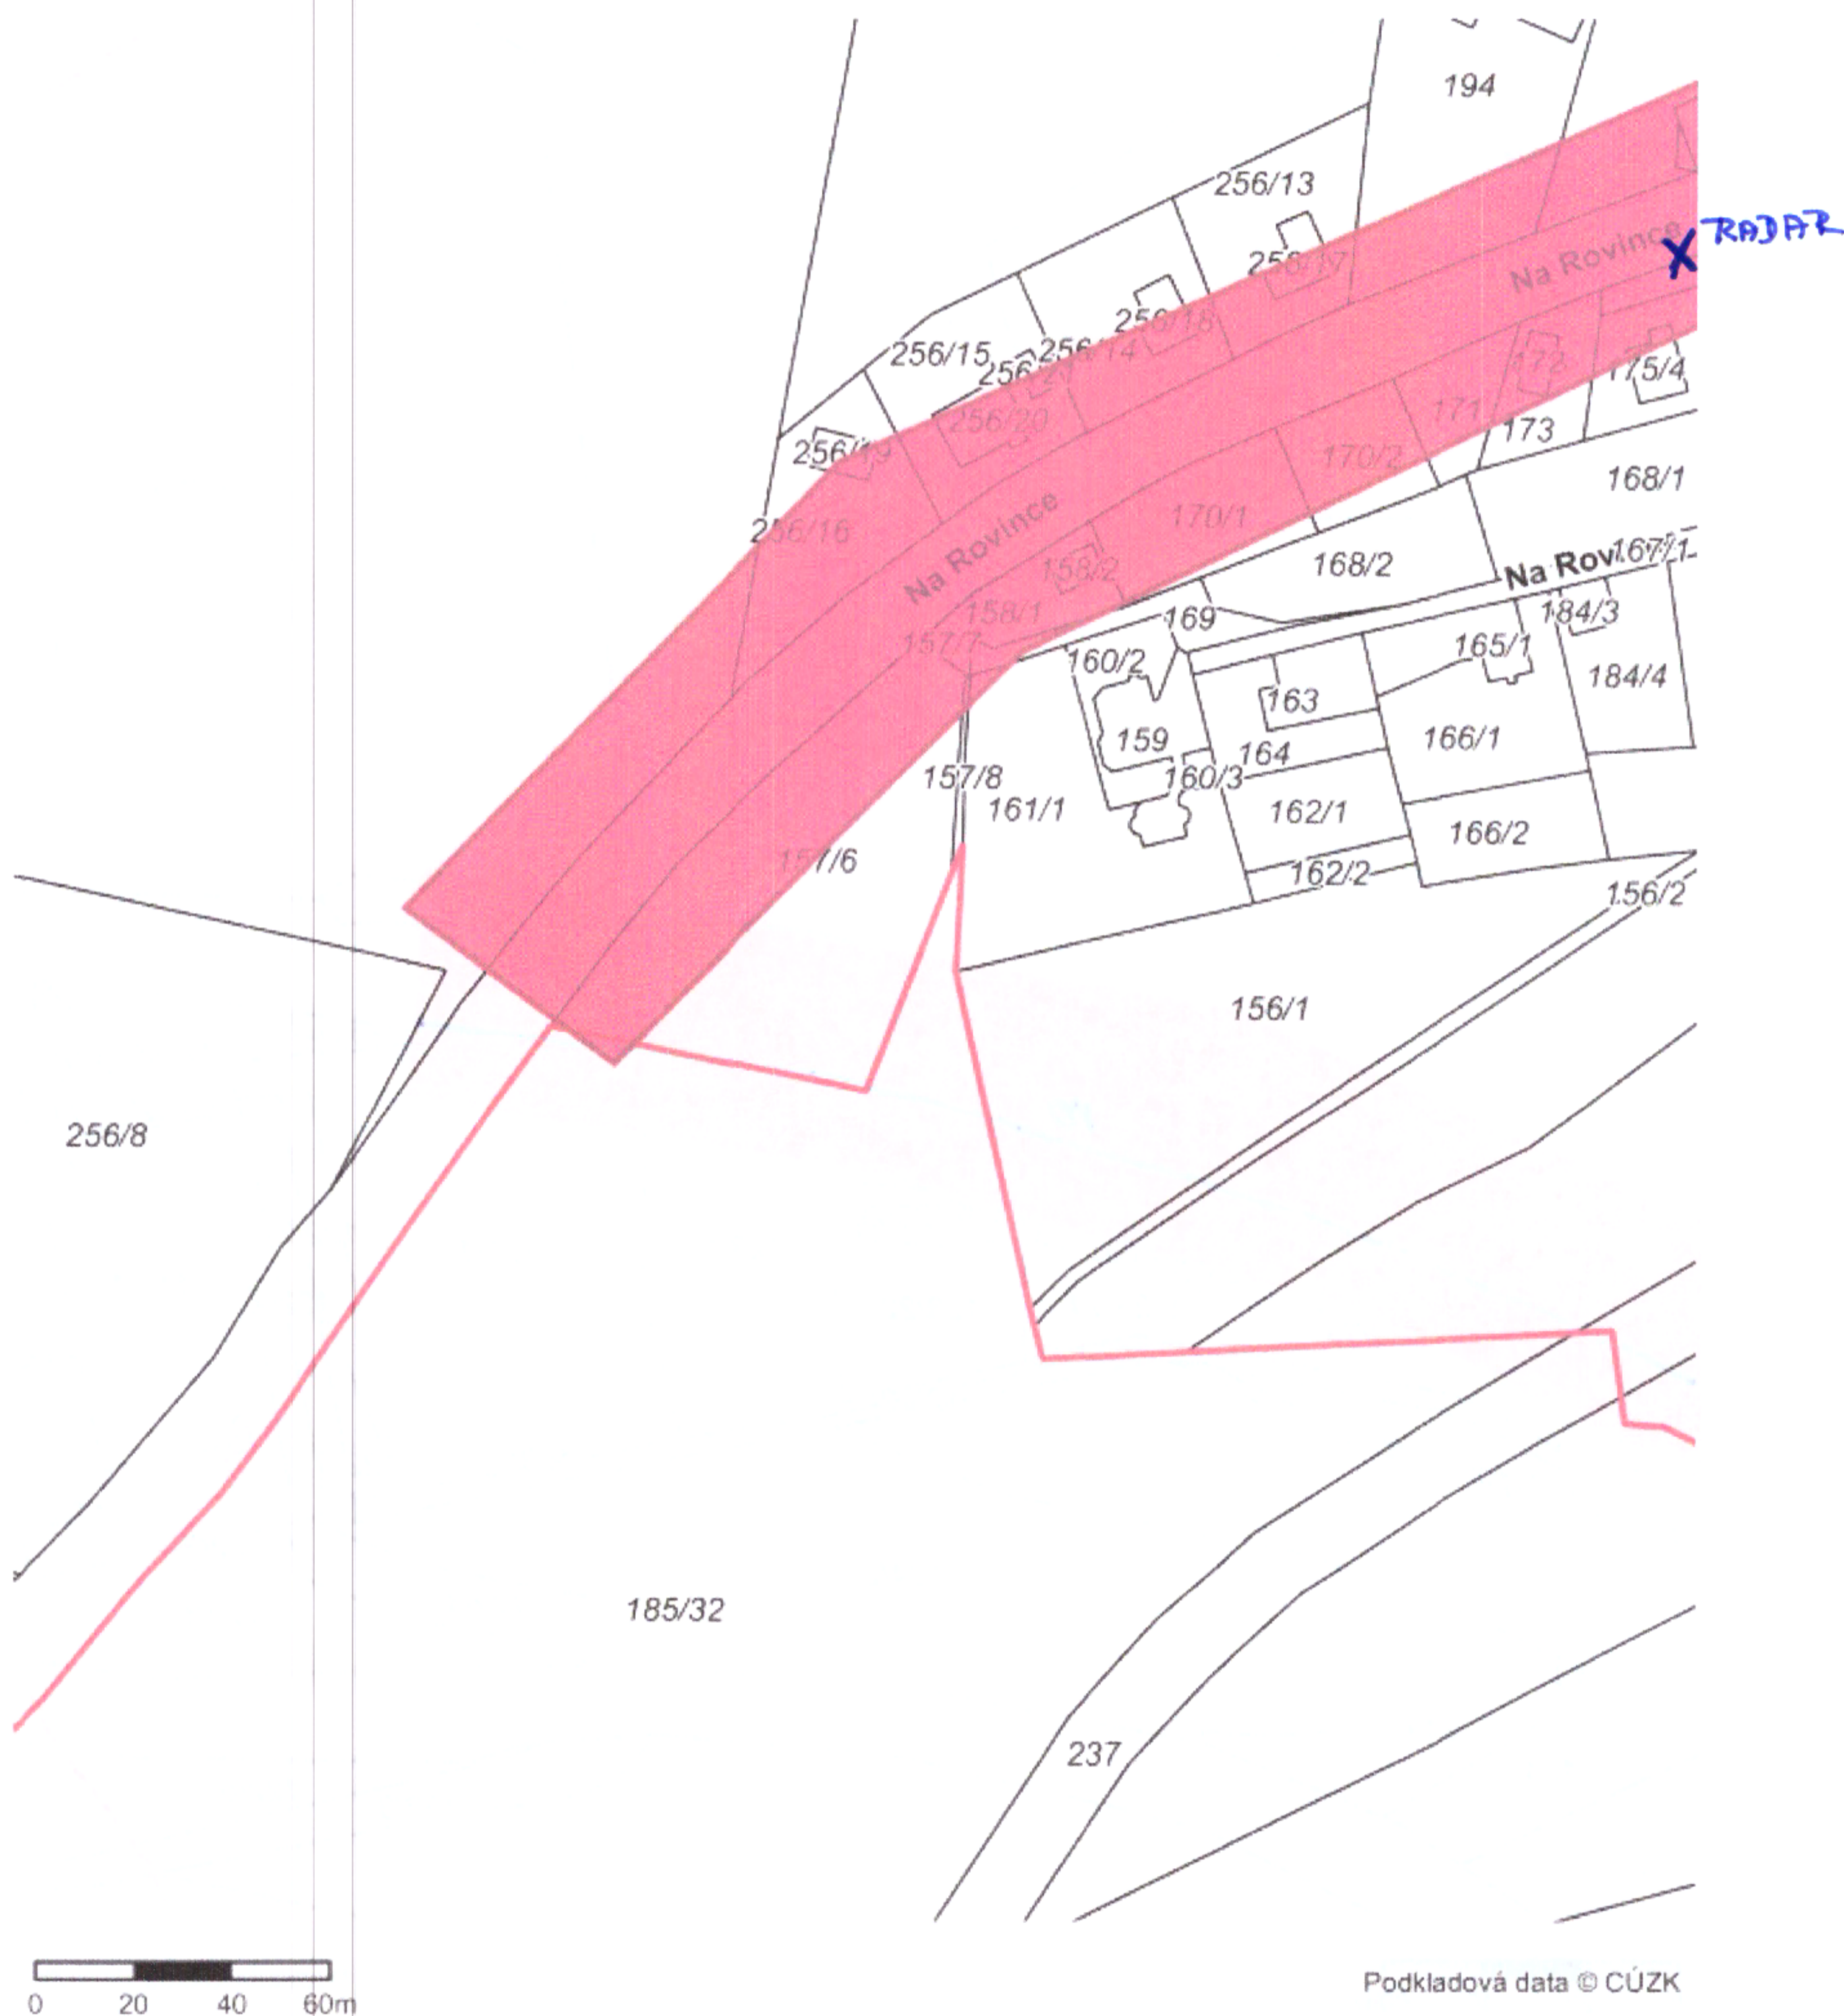


Evid. č. žádosti: 2022378444

Pořadové číslo polygonu: 1

Katastrální území: Horní Částkov (Sokolov) 685861; Litov (Sokolov) 685879

Popis polygonu: 2022-31 - Zájmové území

Polygon 1 - Detail - list atlasu 2/5

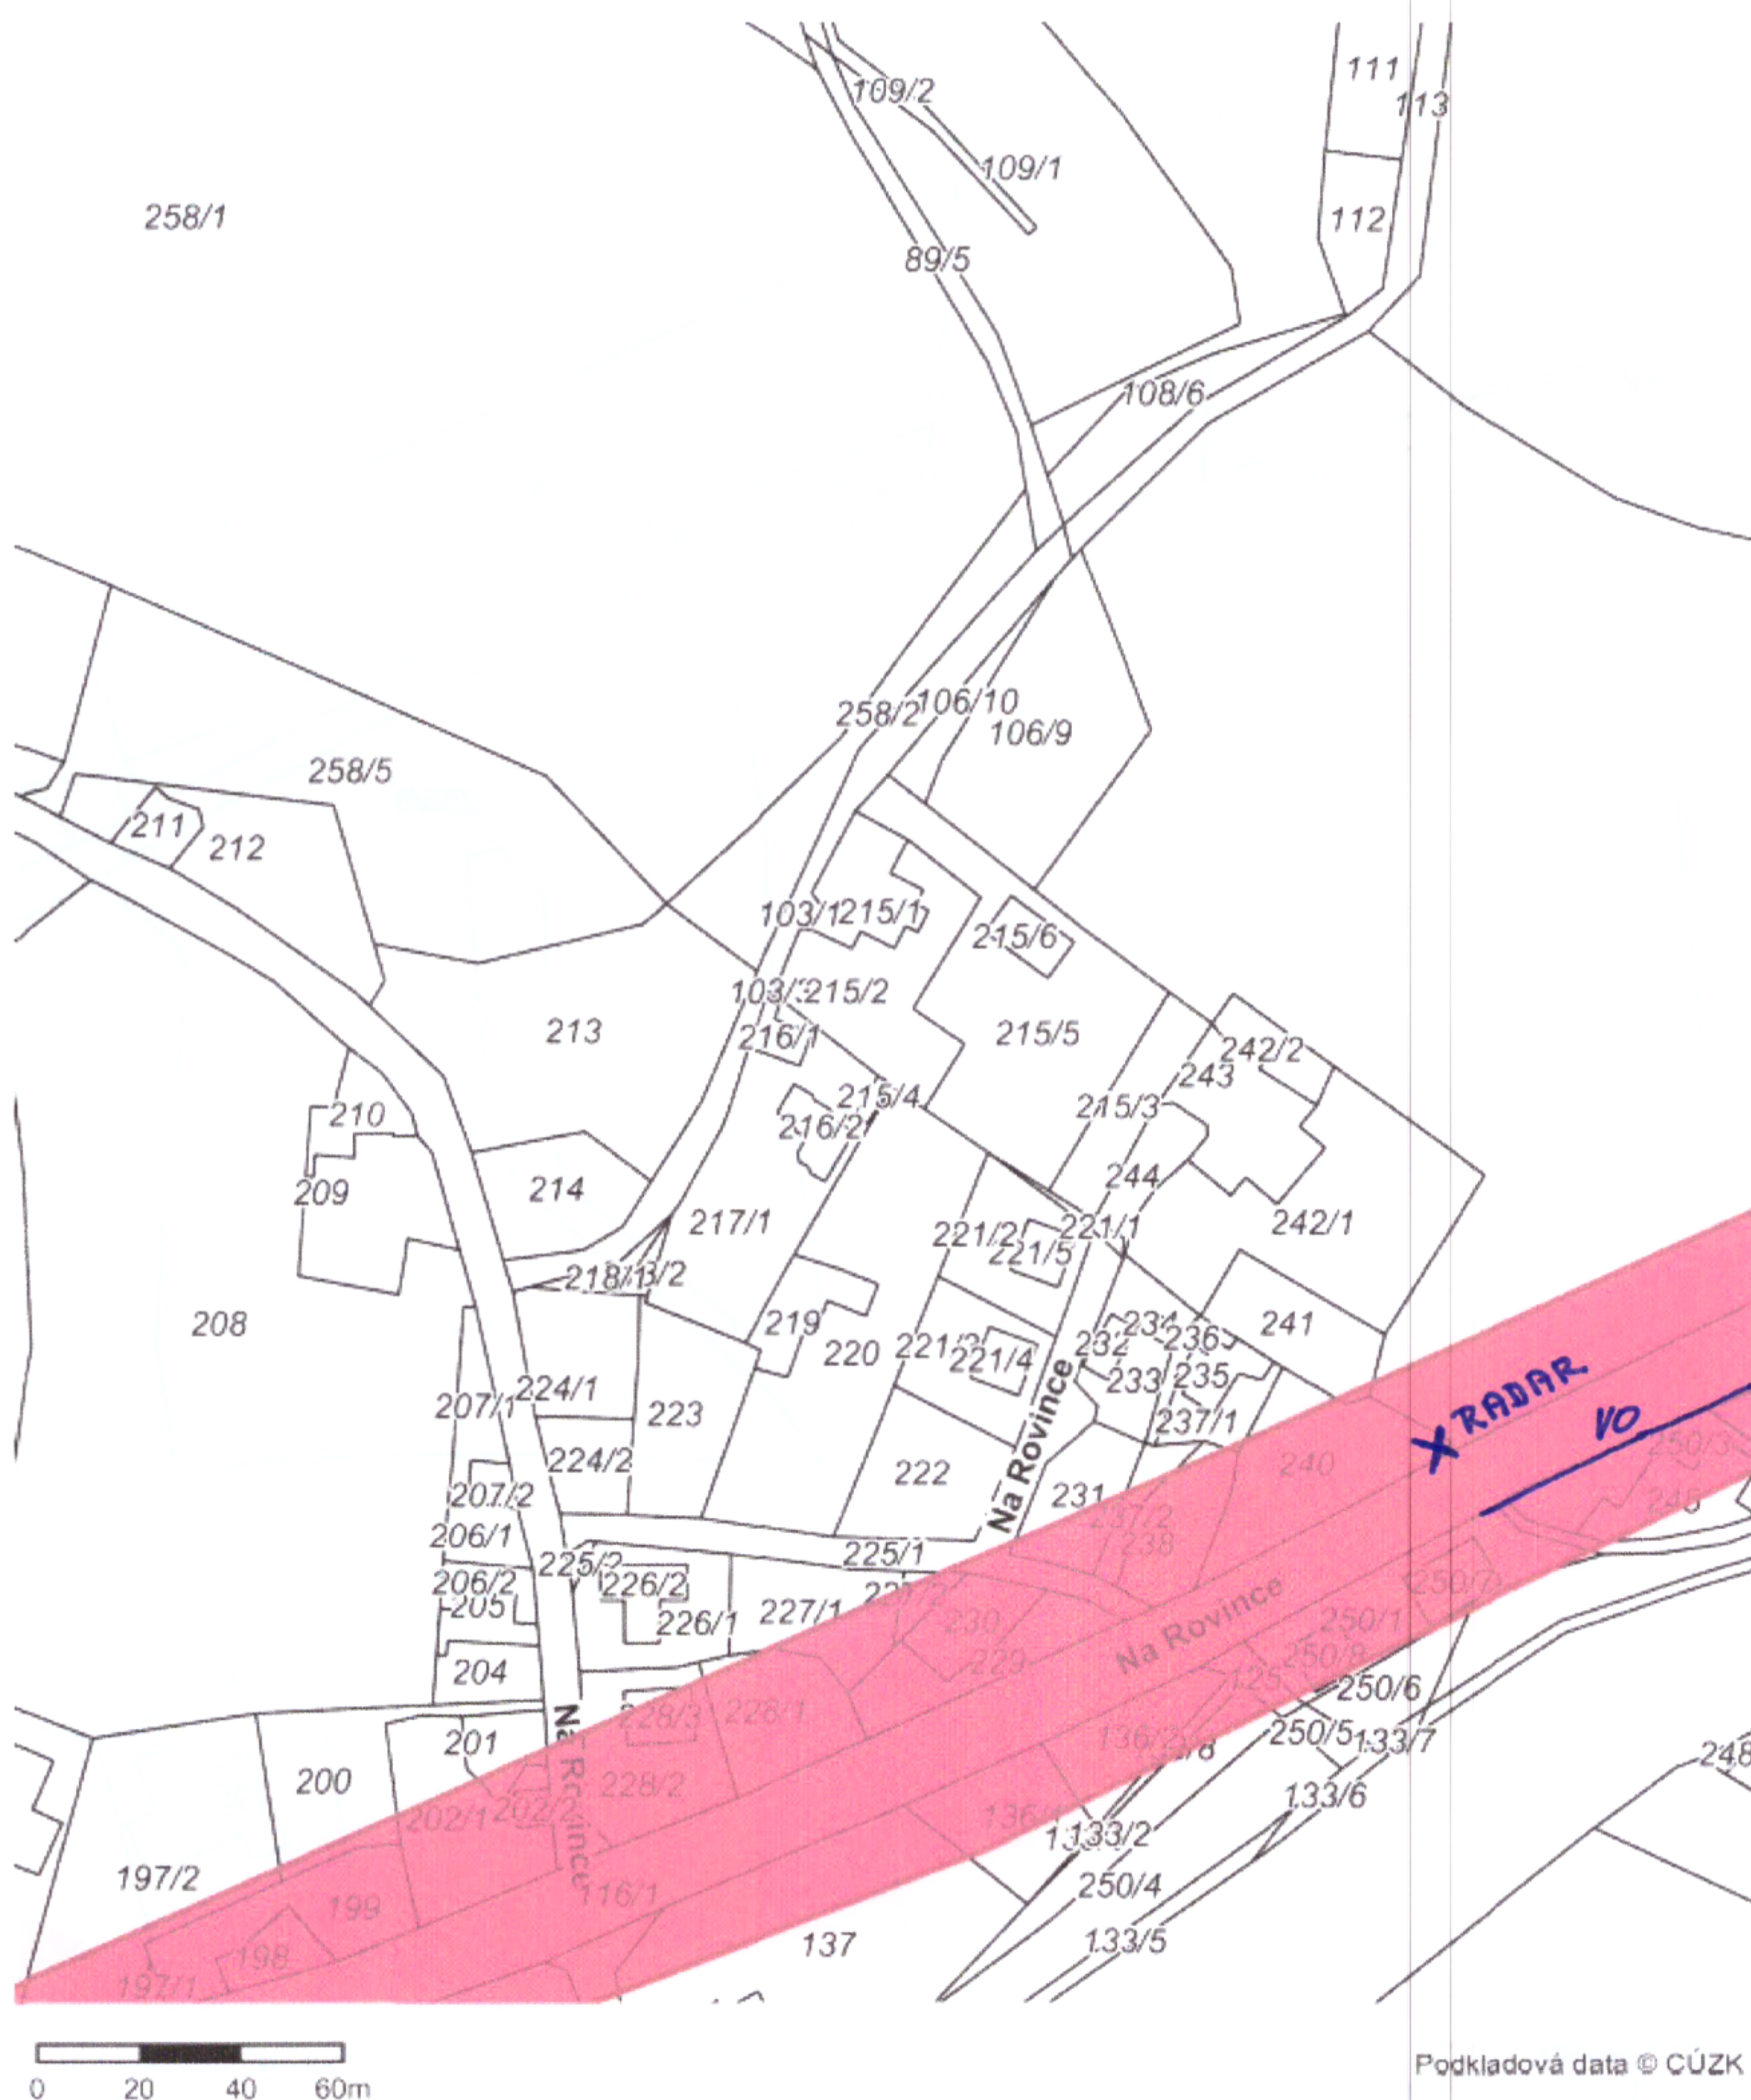

Evid. č. žádosti: 2022378444

Pořadové číslo polygonu: 1

Katastrální území: Horní Částkov (Sokolov) 685861; Lítov (Sokolov) 685879

Popis polygonu: 2022-31 - Zájmové území

Polygon 1 - Detail - list atlasu 1/5

