


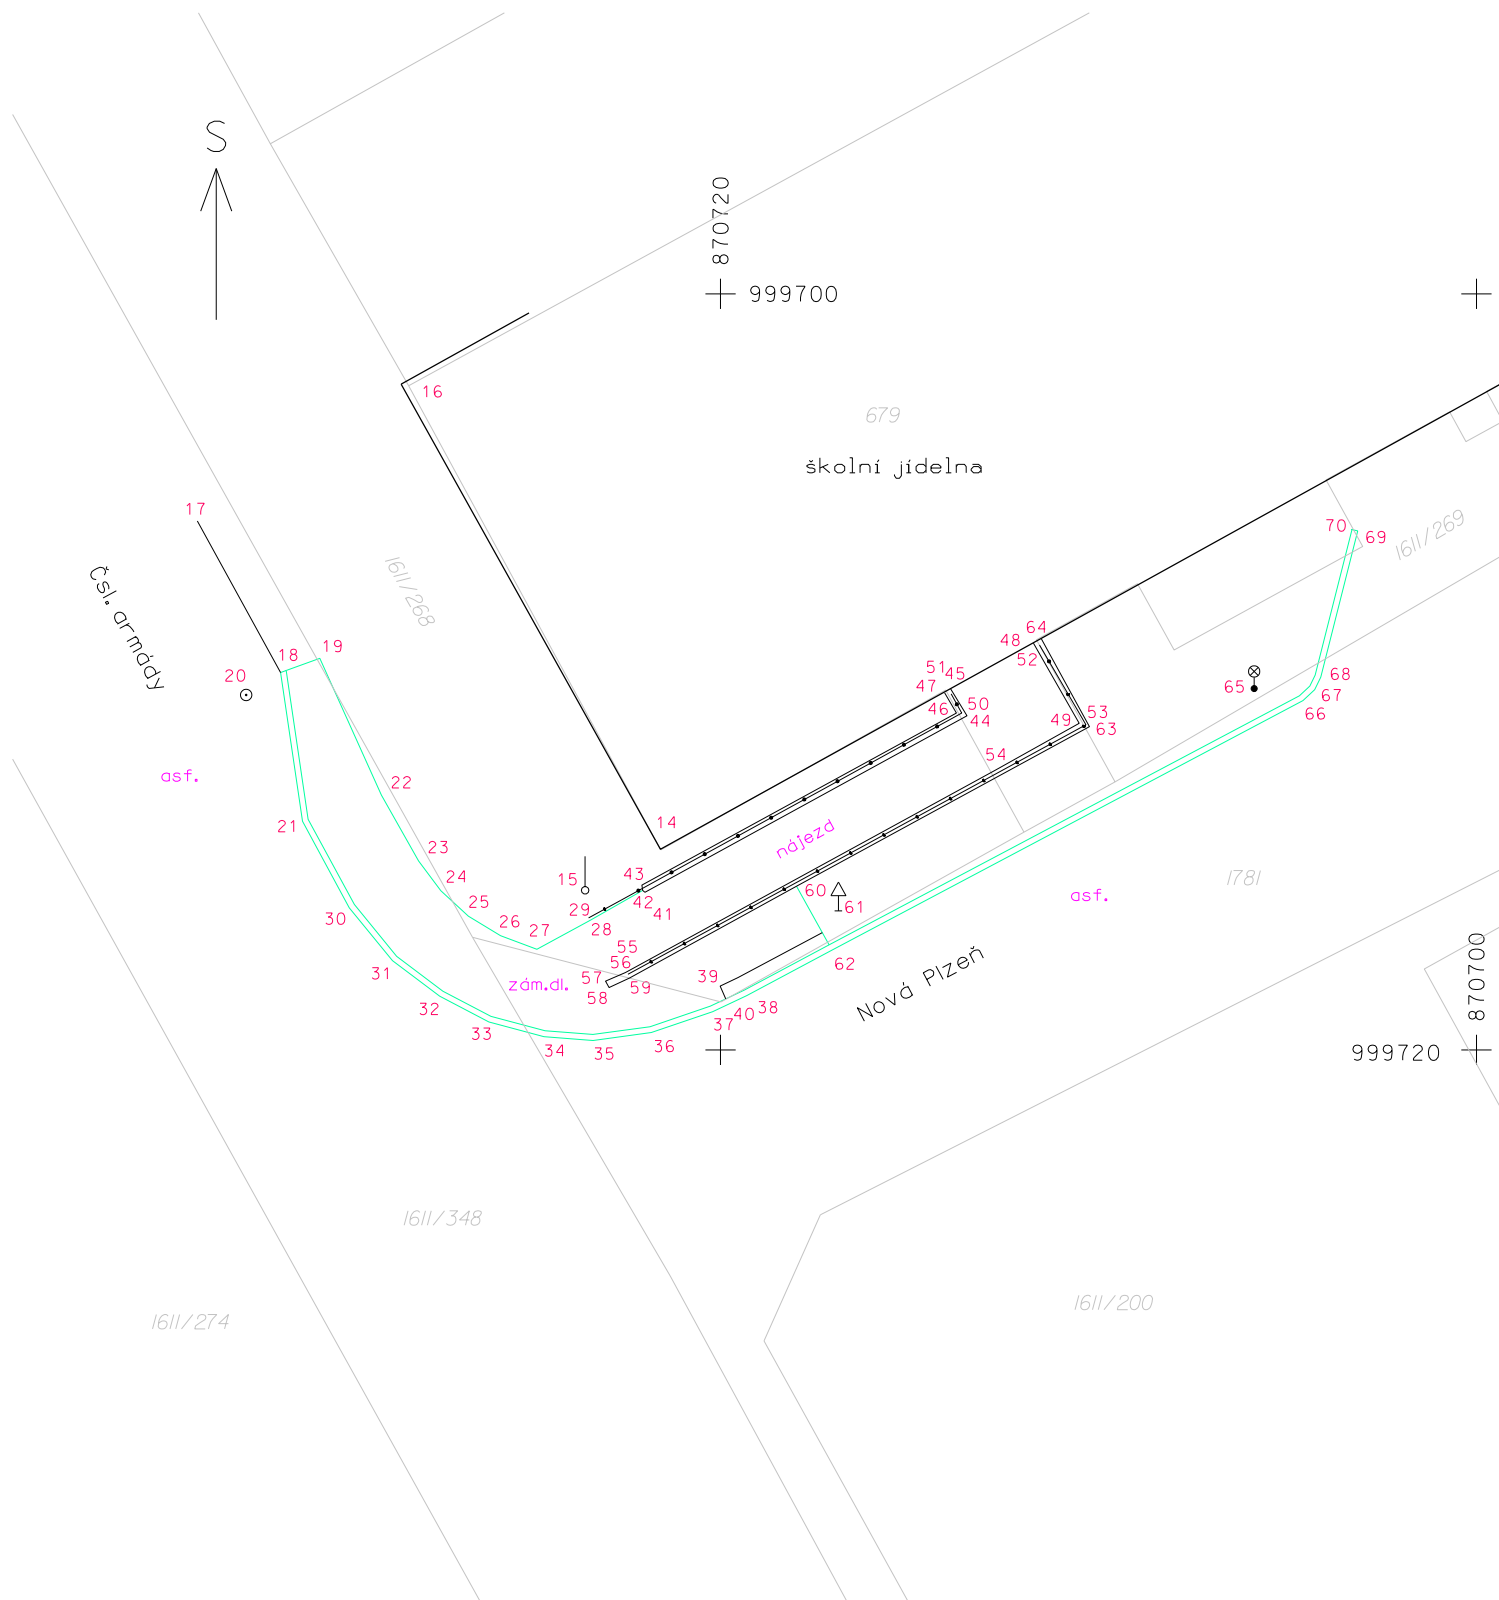

Zákres průběhu vlastnických hranic pozemků je pouze orientační, průběh je nutné upřesnit vytyčením.

 geodetická kancelář, s.r.o. Chebská 53, Sokolov, 356 33		tel.: +420 352467240 fax.: +420 352467243 e-mail: gks-sokolov@gks-sokolov.cz http://www.gks-sokolov.cz
Komplexní práce a poradenství v oblasti geodézie a katastru nemovitostí		
lokalita :	ROTAVA	zakázka : 5699u
Školní jídelna, p.č.1611/268 rampa, chodník zaměření skutečného provedení stavby		měřítko : 1:200
		souř.syst. : S-JTSK
		výšk.syst. : Bpv
		zpracoval: Bc. Petr Beníšek
		datum : říjen 2021
situace s čísly podrobných bodů		ověření dle IG: Ing. Petříková - 1051/2021