SOUHLASÍME S TECH. ŘEŠENÍM PRO PŘIPOJENÍ

DISTRIBUCE

~~ČEZ Distribuce~~, a. s.
Děčín - Děčín IV-Podmokly
Teplická ~~874/8~~, ~~PSČ~~ 405 02
IČO: 247 29 035

143

PŮDORYS 1.NP

měřítko 1:50

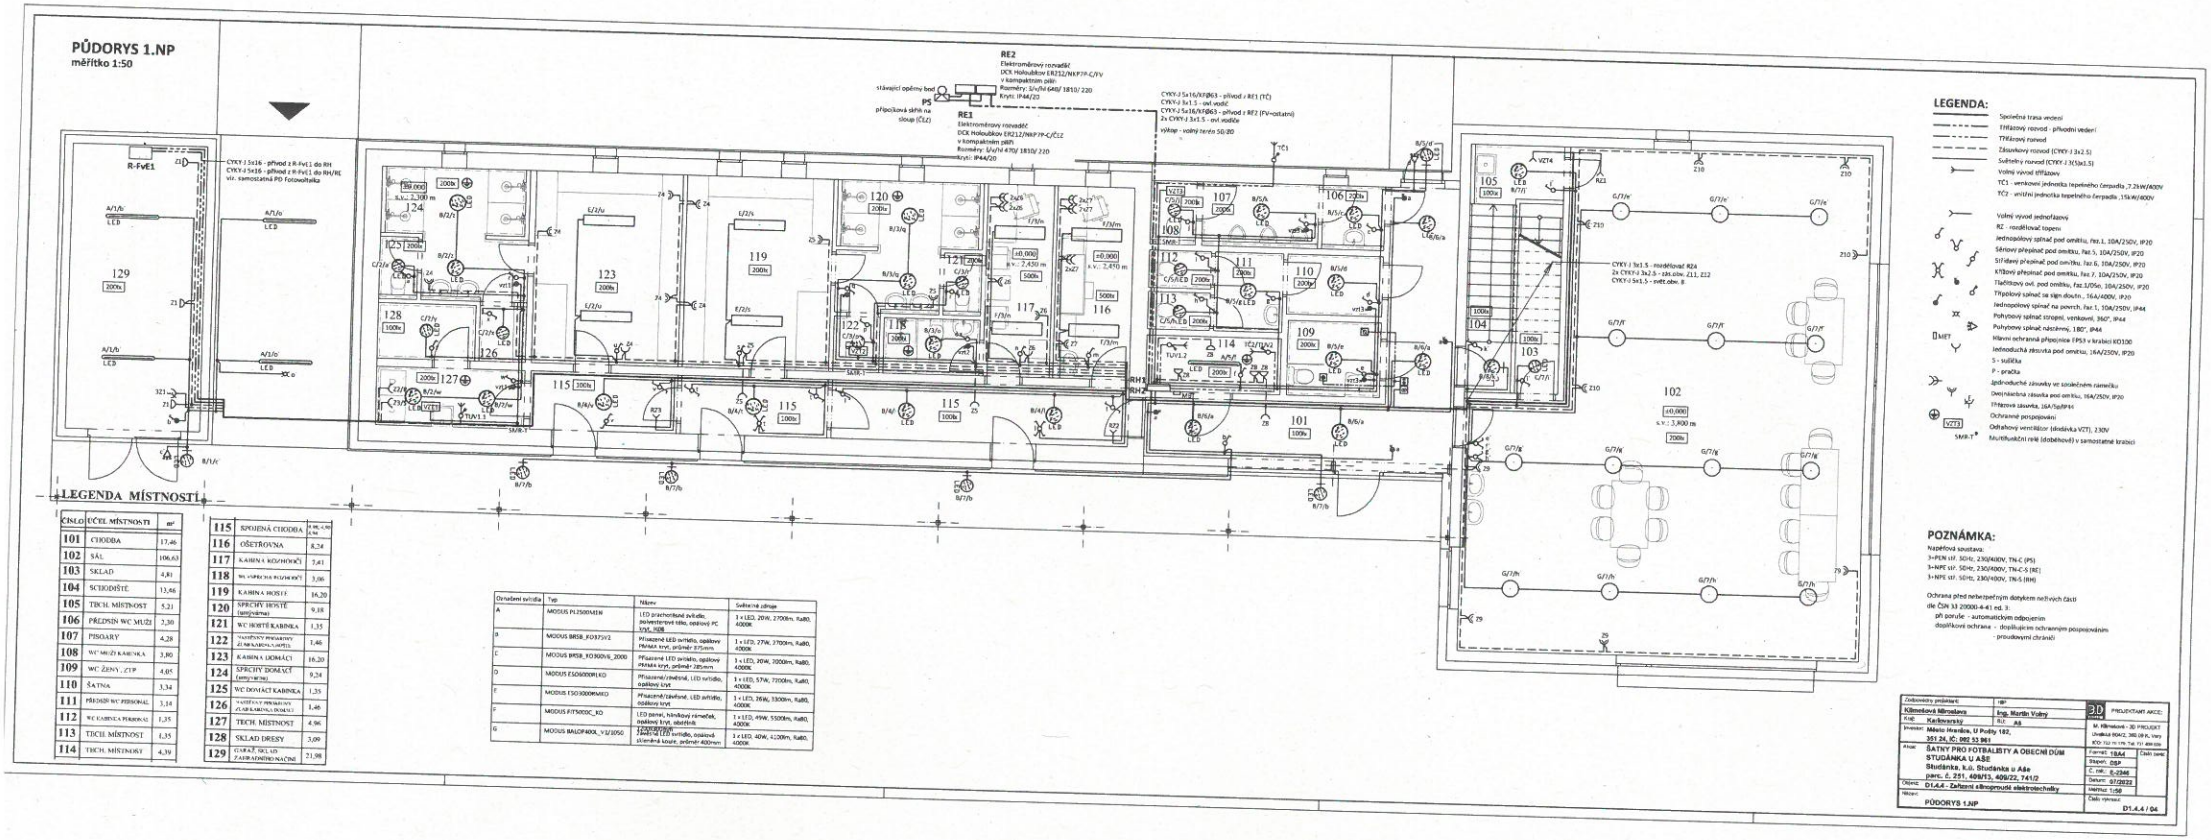

LEGENDA:

- Společná trasa vedení
- Třífázový rozvod - přívodní vedení
- Třífázový rozvod
- Zásuvkový rozvod (CYKY-J 3x2.5)
- Volný vývod třífázový
- TČ1 - venkovní jednotka tepelného čerpadla ,7,2kW/400V
- TČ2 - vnitřní jednotka tepelného čerpadla ,15kW/400V
- Volný vývod jednofázový
- RZ - rozdělovač topení
- Jednopólový spínač pod omítku, řaz.1, 10A/250V, IP20
- Sériový přepínač pod omítku, řaz.5, 10A/250V, IP20
- Střídavý přepínač pod omítku, řaz.6, 10A/250V, IP20
- Křížový přepínač pod omítku, řaz.7, 10A/250V, IP20
- Tlačítkový ovl. pod omítku, řaz.1/Otv, 10A/250V, IP20
- Třípólový spínač se sign.doutn., 16A/400V, IP20
- Jednopólový spínač na povrch, řaz.1, 10A/250V, IP44
- Pohybový spínač stropní, venkovní, 360°, IP44
- Pohybový spínač nástěnný, 180°, IP44
- Jednoduchá zásuvka pod omítku, 16A/250V, IP20
- S - sušička
- P - pračka
- Dvojnásobná zásuvka pod omítku, 16A/250V, IP20
- Třífázová zásuvka, 16A/5pIP44
- Ochranné pospojování
- Odvětrávací ventilátor (dodávka VZT), 230V
- Multifunkční relé (dobíhové) v samostatné krabici

POZNÁMKA:

Napěťová soustava:
3+PEN stř. 50Hz, 230/400V, TN-C (PS)
3+NPE stř. 50Hz, 230/400V, TN-C-S (RE)
3+NPE stř. 50Hz, 230/400V, TN-S (RH)

Ochrana před nebezpečným dotykem neživých částí
dle ČSN 33 2000-4-41 ed. 3:
- při poruše - automatickým odpojením
- doplňkovou ochrana - doplňujícím ochranným pospojováním
- proudovými chrániči

LEGENDA MÍSTNOSTÍ

ČÍSLO	ÚČEL MÍSTNOSTI	m²
101	CHODBA	17,46
102	SÁL	106,63
103	SKLAD	4,81
104	SCHODIŠTĚ	13,46
105	TECH. MÍSTNOST	5,21
106	PŘEDSÍŇ WC MUŽI	2,30
107	PISOÁRY	4,28
108	WC MUŽI KABINKA	3,80
109	WC ŽENY , ZTP	4,05
110	ŠATNA	3,34
111	PŘEDSÍŇ WC PERSONÁL	3,14
112	WC KABINKA PERSONÁL	1,35
113	TECH. MÍSTNOST	1,35
114	TECH. MÍSTNOST	4,39

115	SPOJENÁ CHODBA	8,36 s.v.
116	OŠETŘOVNA	8,24
119	KABINA HOSTÉ	16,20
120	SPRCHY HOSTÉ (smíšené)	9,18
121	WC HOSTÉ KABINKA	1,35
122	VSTUPNÍ PROSTORY ZÁZEMÍ KABINEK (ZÁPAD)	1,46
123	KABINA DOMÁCÍ	16,20
124	SPRCHY DOMÁCÍ	9,24
125	WC DOMÁCÍ KABINKA	1,35
126	VSTUPNÍ PROSTORY ZÁZEMÍ KABINEK (VÝCHOD)	1,46
127	TECH. MÍSTNOST	4,96
128	SKLAD DRESY	3,09
129	GARÁŽ, SKLAD ZAHRADNÍ TECHNIKY	21,98

Označení svítidla	Typ	Název	Světelné zdroje
A	MODUS PL2500M8W	LED prachotěsné svítidlo, polykarbonátové tělo, opálová PC kryt, IK08	1 x LED, 20W, 2700lm, Ra80, 4000K
B	MODUS BRSB_FO375V2	Přisazené LED svítidlo, opálový PMMA kryt, průměr 375mm	1 x LED, 27W, 2700lm, Ra80, 4000K
C	MODUS BRSB_FO300V6_2000	Přisazené LED svítidlo, opálový PMMA kryt, průměr 285mm	1 x LED, 20W, 2000lm, Ra80, 4000K
D	MODUS FSO600DPLKO	Přisazené/závěsné, LED svítidlo, opálový kryt	1 x LED, 57W, 7700lm, Ra80, 4000K
E	MODUS FSO1000W6MEO	Přisazené/závěsné, LED svítidlo, opálový kryt	1 x LED, 76W, 13000lm, Ra80, 4000K
F	MODUS FIT5000C_KO	LED panel, hliníkový rámeček, opálový kryt, obdélník	1 x LED, 49W, 5500lm, Ra80, 4000K

Zodpovědný projektant:		IČO	
Klimešová Miroslava		Ing. Martin Volný	
Kraj:	Karlovarský	Kú:	A6
Investor:	Město Hranice, U Podjy 182, 351 24, IČ: 002 53 961		
Akce:	ŠATNY PRO FOTBALISTY A OBECNÍ DŮM STUDÁNKA U AŠE Studánka, k.ú. Studánka u Aše parc. č. 251, 409/13, 409/22, 741/2		
Objekt:	D1.4.4 - Zařízení silnoproudé elektrotechniky		
Název:	PŮDORYS 1.NP		

PROJEKTANT AKCE:
M. Klimešová - 3D PROJEKT
Lhotka 60A/2, 360 09 K. Vary
IČO 732 19 176, Tel. 777 494 026

Formát:	18A4
Stupeň:	DSP
Č. měř.:	1:250
Datum:	07/2022
Měřítko:	1:50
Číslo výkresu:	D1.4.4 / 04