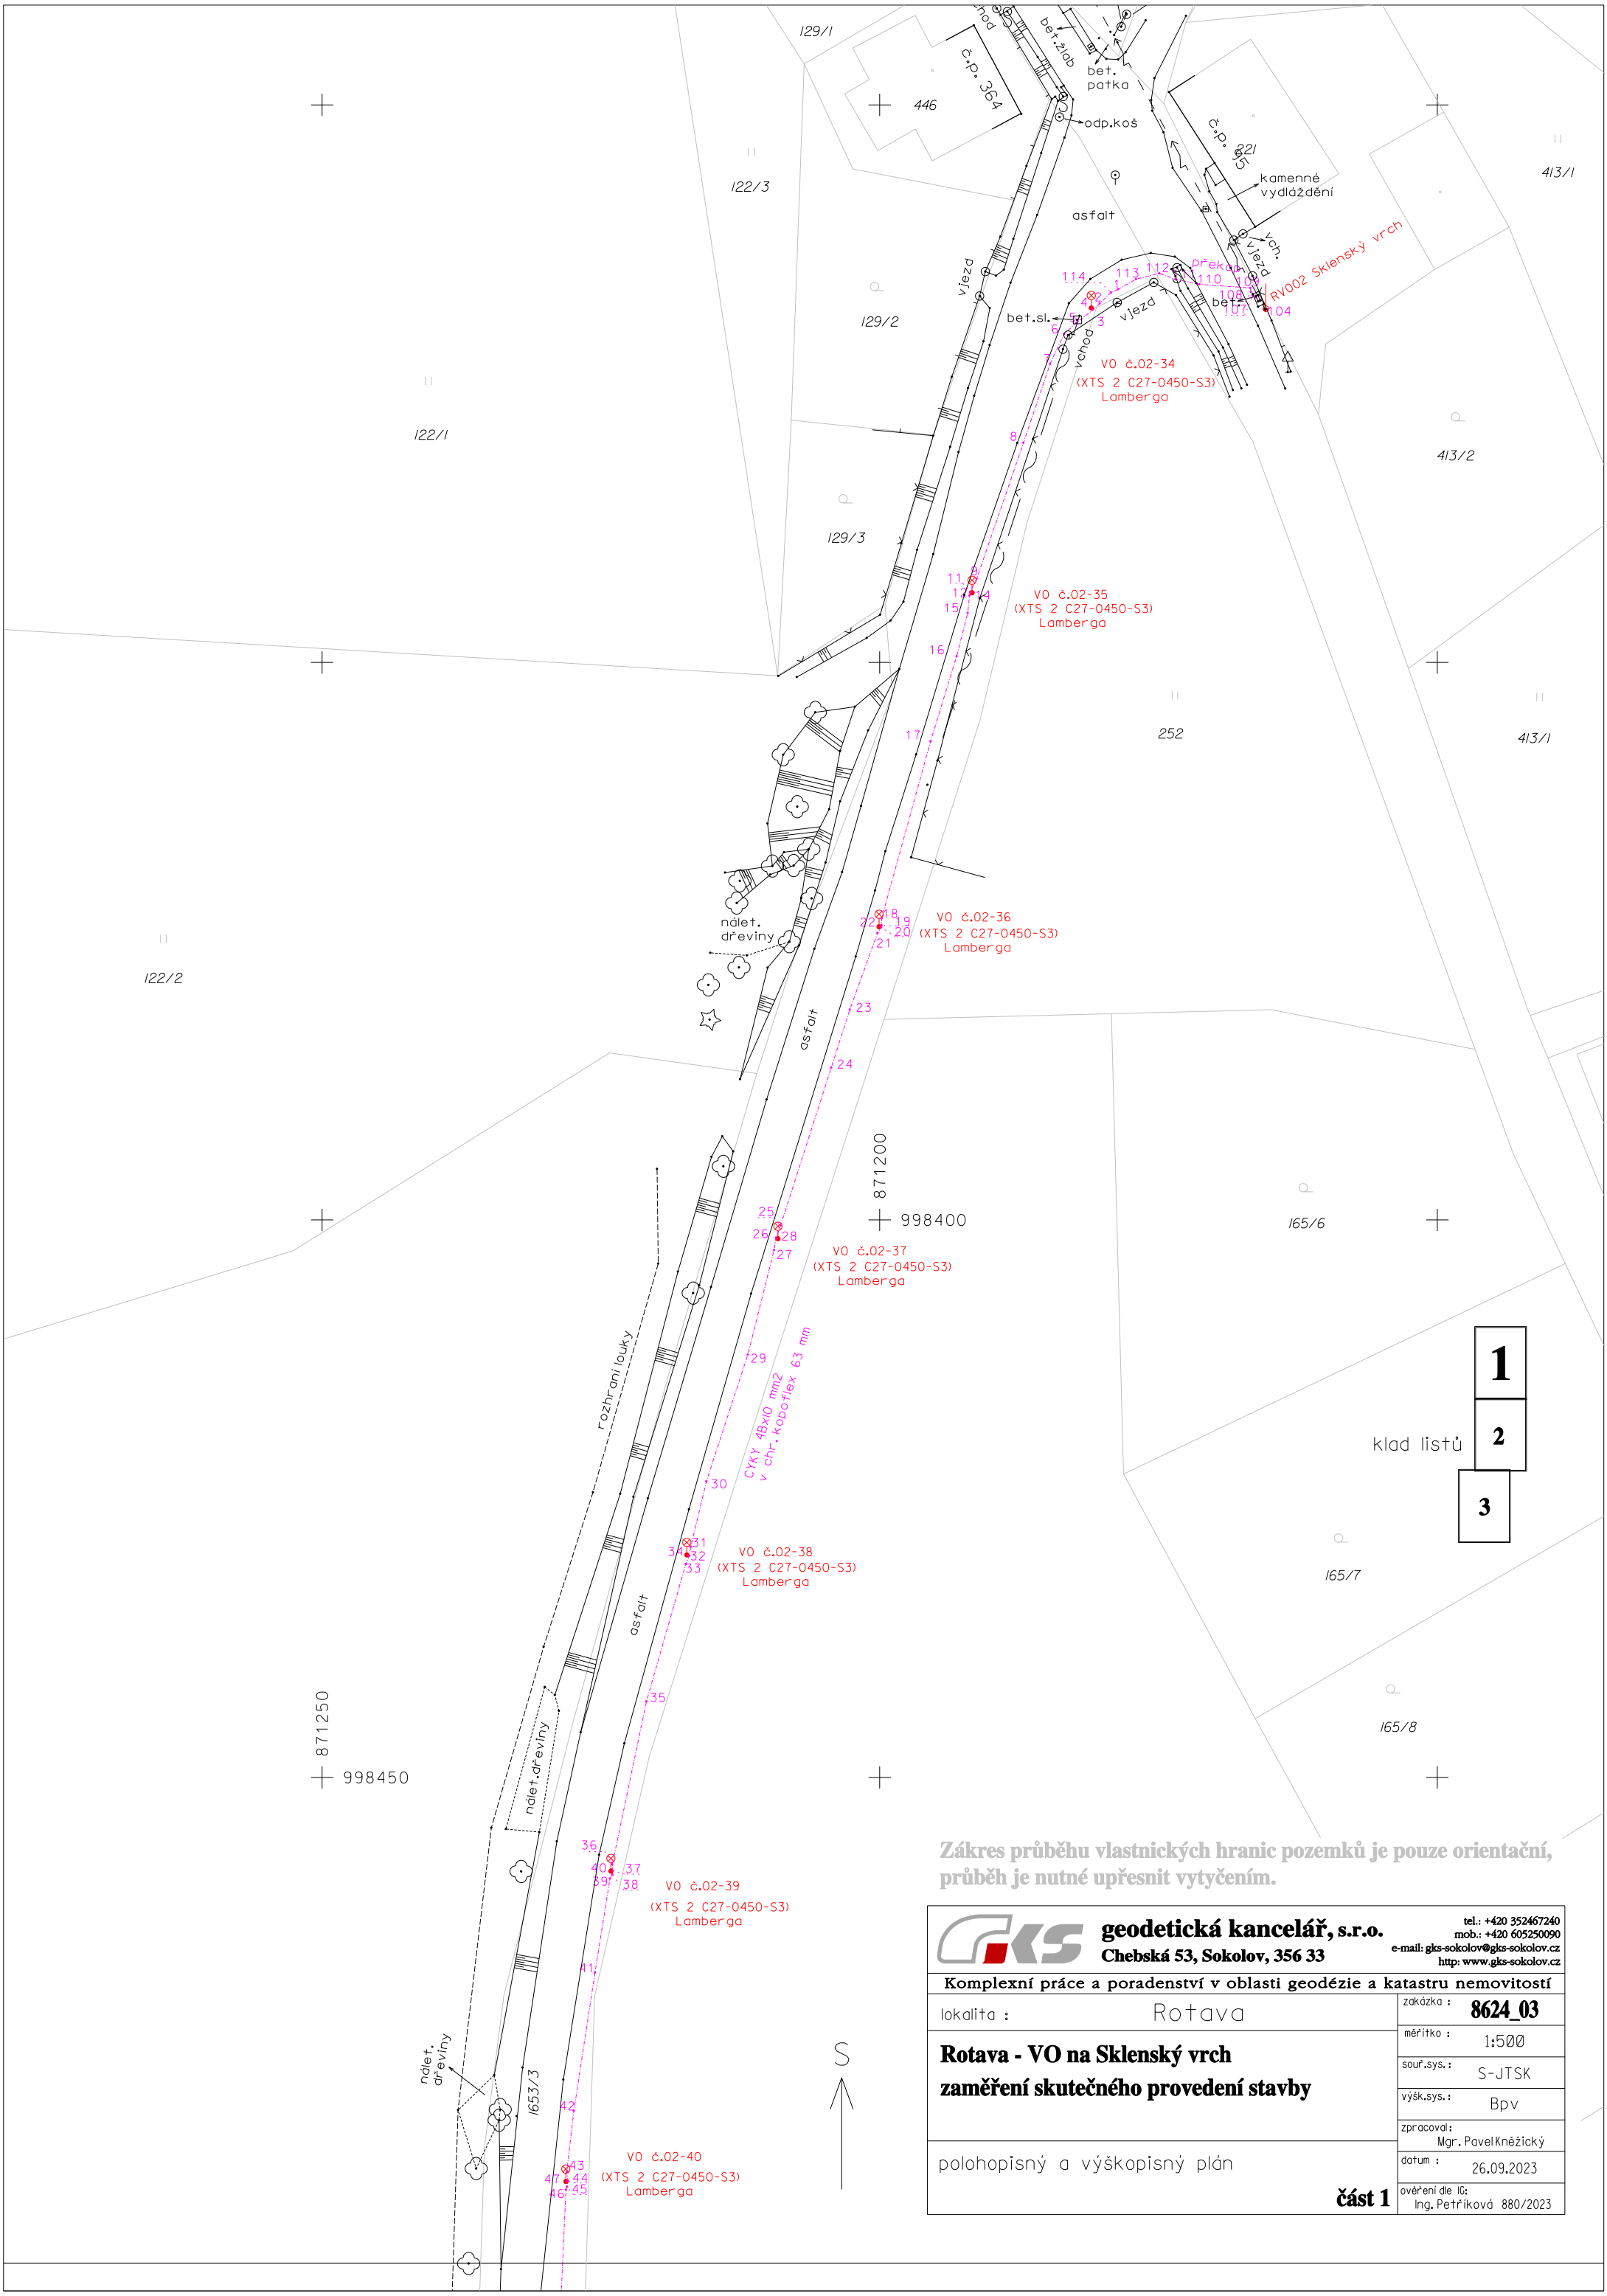

Zákres průběhu vlastnických hranic pozemků je pouze orientační, průběh je nutné upřesnit vytyčením.

geodetická kancelář, s.r.o.
Chebská 53, Sokolov, 356 33
tel.: +420 352467240
mob.: +420 605250090
e-mail: gks-sokolov@gks-sokolov.cz
http: www.gks-sokolov.cz

Komplexní práce a poradenství v oblasti geodézie a katastru nemovitostí

lokalita : Rotava

zakázka : **8624_03**

měřítko : 1:500

souř.sys. : S-JTSK

výšk.sys. : Bpv

zpracoval: Mgr. Pavel Kněžický

datum : 26.09.2023

ověření dle IG: Ing. Petříková 880/2023

Rotava - VO na Sklenský vrch
zaměření skutečného provedení stavby

polohopisný a výškopisný plán

část 1